Envoyé en préfecture le 21/03/2024
Reçu en préfecture le 21/03/2024
Publié le
ID : 031-200023596-20240305-DP144_2024-DE

Toulouse, le 5 mars 2024

Décision prise par le Président de Réseau31

n°144-2024

Le Président du Syndicat Mixte de l'Eau et de l'Assainissement de Haute-Garonne dénommé Réseau31 ;

Vu l'article L.2122-23 du Code Général des Collectivités Territoriales ;

Vu les statuts de Réseau31 et notamment l'article 13-2 ;

Vu la délibération du Conseil syndical de Réseau31 portant délégations de compétences au Président et au Bureau syndical en date du 11 décembre 2023 ;

Considérant le point A 3-8 de la délégation de compétences au Président ;

Considérant la nécessité de restructurer le réseau des eaux usées sur la commune de BOULOC dans le cadre du projet RIBALS ;

Considérant la nécessité de créer des servitudes de passage de canalisations des eaux sur les parcelles cadastrées section AT n°75, 73, 5, 89, 88, 87, 107, 64 et 68 sises sur la commune de BOULOC ;

Considérant l'accord des propriétaires de constituer ces servitudes à titre gratuit ;

décide

Article unique : de grever à titre gratuit, au profit de Réseau31, d'une servitude de passage de canalisations des eaux usées situées en tréfonds des parcelles suivantes :

- AT n°75, appartenant à Madame AGUT Sylvie, pour une surface de servitude de 22 m² correspondant à une canalisation de 7,33 mètres linéaires sur 3 mètres de large et de 2 boîtes de branchement.
- AT n°73, appartenant à l'indivision BALS pour une surface de servitude de 26 m² correspondant à une canalisation de 8,67 mètres linéaires sur 3 mètres de large et d'un regard.
- AT n°5, appartenant à Monsieur ROSSI Georges, pour une surface de servitude de 37 m² correspondant à une canalisation de 12,33 mètres linéaires sur une largeur de 3 mètres et d'un regard.
- AT n°107 appartenant à Monsieur ROSSI Georges, pour une surface de servitude de 140 m² correspondant à une canalisation de 46,66 mètres linéaires sur 3 mètres de large et d'un regard.
- AT n°89, appartenant à Monsieur AUSSIGNAC Roger, pour une surface de servitude de 110 m² correspondant à une canalisation de 36,67 mètres linéaires sur 3 mètres de large et d'un regard.
- AT n°88, appartenant à Monsieur et Madame DIZOL, pour une surface de servitude de 90 m² correspondant à une canalisation de 30 mètres linéaires sur 3 mètres de large et d'un regard.
- AT n°87, appartenant à Monsieur et Madame DIZOL, pour une surface de servitude de 72 m² correspondant à une canalisation de 24 mètres linéaires sur 3 mètres de large d'une boîte de branchement et d'un regard.

Envoyé en préfecture le 21/03/2024
Reçu en préfecture le 21/03/2024
Publié le
ID : 031-200023596-20240305-DP144_2024-DE

- AT n°64, appartenant à Monsieur GIROUD-BIT Max et Madame GREINER Virginie, pour une surface de servitude de 350 m² correspondant à une canalisation de 95 mètres linéaires sur une largeur de 3 à 3,70 mètres, d'une canalisation de refoulement, de 3 boîtes de branchement et de 2 regards.
- AT n°68, appartenant à Monsieur GIROUD-BIT Max et Madame GREINER Virginie, pour une surface de servitude de 330 m² correspondant à une canalisation de refoulement de 110 mètres linéaires sur 3 mètres de large et d'une boîte de branchement.

Les frais de rédaction des actes notariés seront à la charge exclusive de Réseau31.

Sébastien VINCINI
Président

Annexes : plans

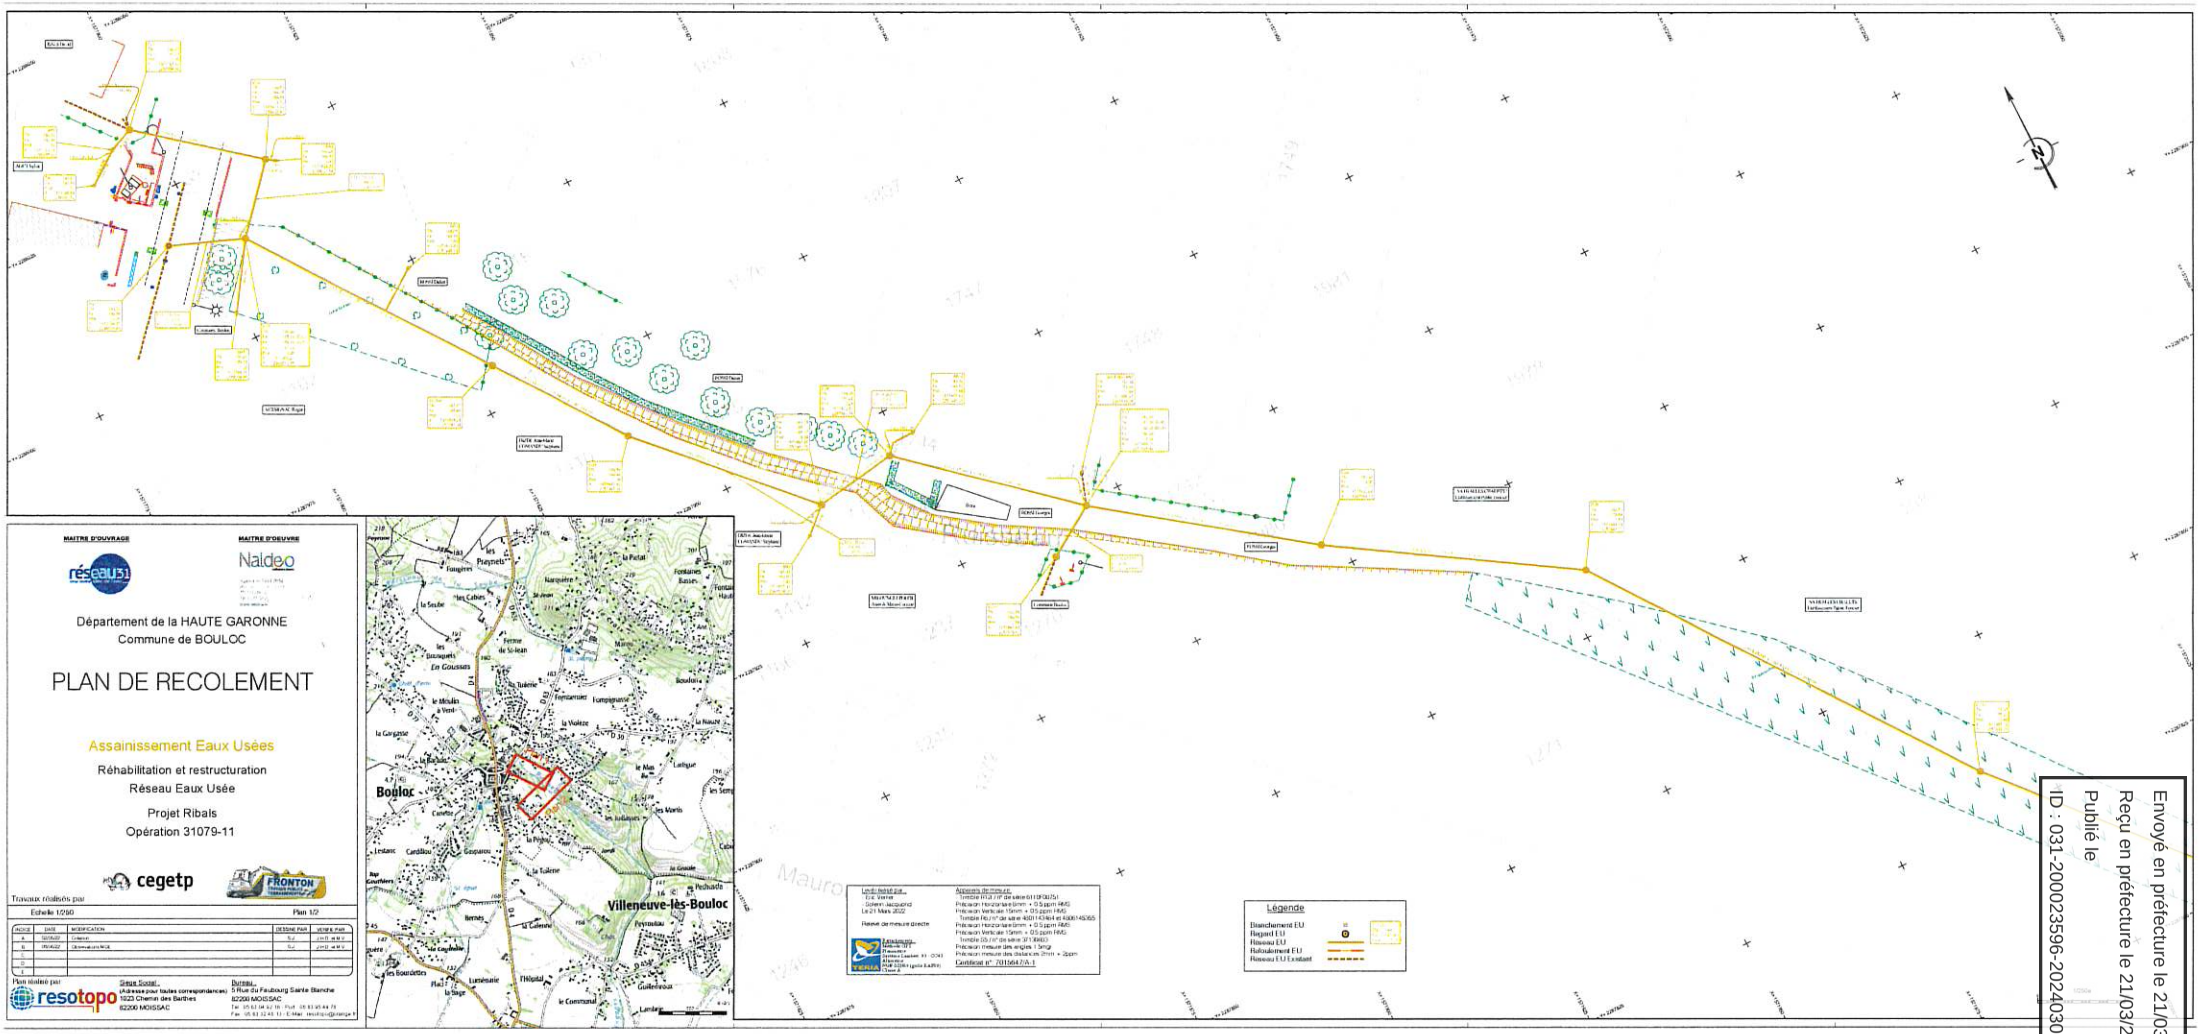

MAITRE D'OUVRAGE

réseau31

MAITRE D'OEUVRE

Naldeo

Département de la HAUTE GARONNE
Commune de BOULOC

PLAN DE RECOLEMENT

Assainissement Eaux Usées

Réhabilitation et restructuration
Réseau Eaux Usée

Projet Ribals
Opération 31079-11

cegetp

FRONTON

Travaux réalisés par

Echelle 1/250 — Plan 1/2

INDICE	DATE	MODIFICATION	DESSINE PAR	VERIFIE PAR
A	15/05/22	Création	TLC	JDHT / M.M.V
B	19/08/22	Commentaires MOE	TLC	JDHT / M.M.V
C				
D				
E				

Plan réalisé par

resotopo

Siège Social :
(Adresse pour toutes correspondances)
1023 Chemin des Barthes
82200 MOISSAC

Bureau :
5 Rue du Faubourg Sainte Blanche
82200 MOISSAC

Tél : 05 63 04 42 50 - Port : 06 83 95 44 73
Fax : 05 63 32 45 13 - E-Mail : resotopo@orange.fr

Levé réalisé par :
Eric Verne
Guénn Jacquand
Le 21 Mars 2022

Réseau de mesure directe

Appareils de mesure :
Tachéo R12I (n° de série 611910251)
Précision Horizontale 5mm + 0.5 ppm RMS
Précision Verticale 10mm + 0.5 ppm RMS
Trimble R8 (n° de série 4001143464 et 4001145365)
Précision Horizontale 8mm + 0.5 ppm RMS
Précision Verticale 15mm + 0.5 ppm RMS
Trimble S5 (n° de série 3113660)
Précision mesure des angles 1.5mgr
Précision mesure des distances 2mm + 2ppm

Certificat n° 701564/A-1

Légende

Branchement EU
Regard EU
Réseau EU
Refoulement EU
Réseau EU Existant

Envoyé en préfecture le 21/03/2024
Reçu en préfecture le 21/03/2024
Publié le
ID : 031-200023596-20240305-DP144_2024-DE
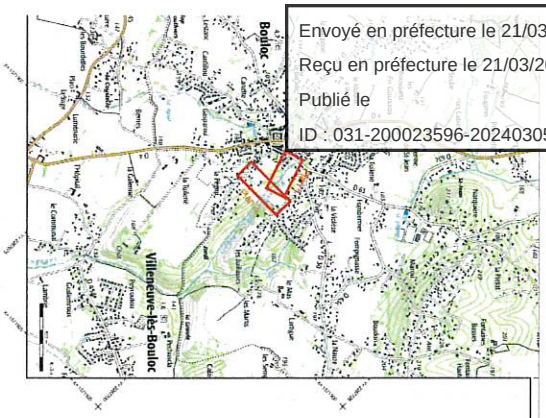
Envoyé en préfecture le 21/03/2024
Reçu en préfecture le 21/03/2024
Publié le
ID : 031-200023596-20240305-DP144_2024-DE